BILAGA 1

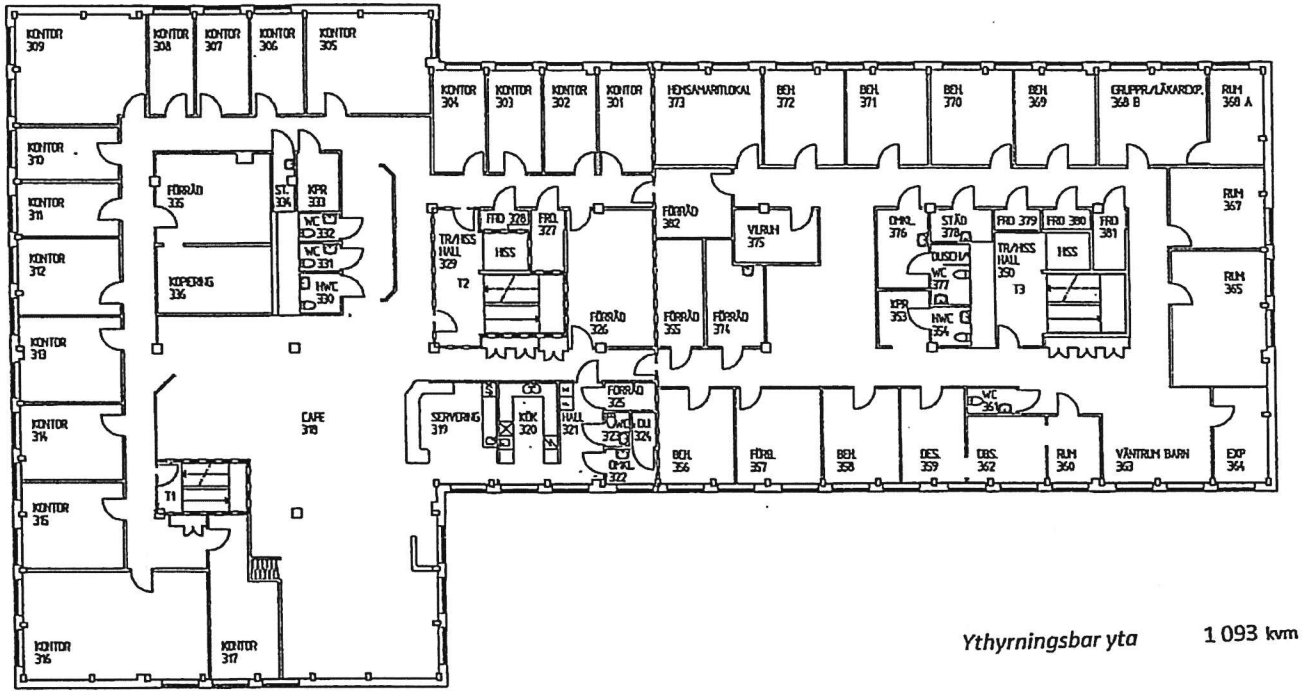


*Ythyrningsbar yta* 1 093 kvm

0 5 10 15

ORIGINALSKALA 1:100

FÖRKLARINGAR

- - - - BRANDCELLSGRÄNS (EI 60)

FÖRESKRIFTER

HÄNVISNINGAR

RELATIONSHANDLING

Kv Nattvakten

Sočentunahem

Ombyggnad

Knut Jönsson Ingenjörsbyrå AB

4172 | JW | TOM ÅGSTRAND

2004-03-31 | TOM ÅGSTRAND

PLAN 3

1:100/1:200 | A305:31